DOKUMENTACJA
POWYKONAWCZA

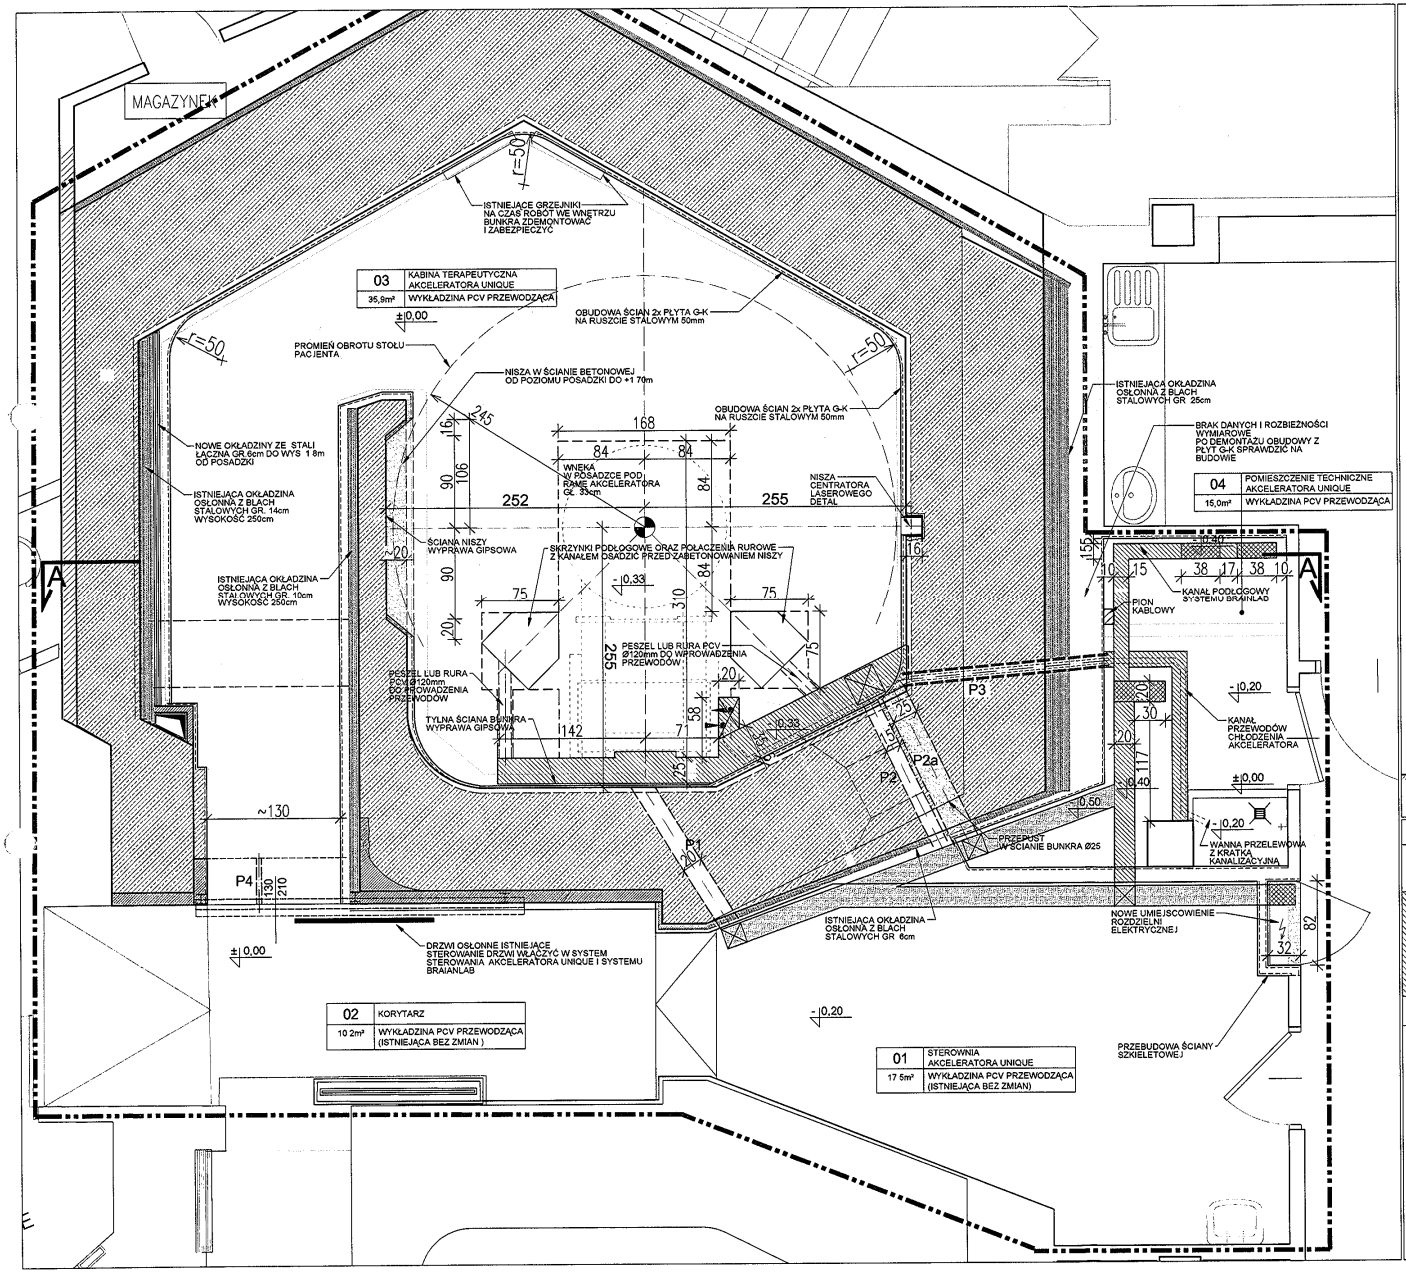

LEGENDA

- GRANICA OPRACOWANIA
- IZICENTRUM PUNKT REFERENCYJNY WYZNACZONY NA ZBIEGU OSI CENTRATORÓW LASEROWYCH STANOWIĄCY ODNIESIENIE W PROCESIE PLANOWANIA LECZENIA I RADIOTERAPII PACJENTA PUNKT ODNIESIENIA DLA ROZMIESZCZENIA URZĄDZEŃ W BUNKRZE
- ISTNIEJĄCE BETONOWE ŚCIANY BUNKRA
- ISTNIEJĄCE WARSTWY OSŁONNE Z BLACH STALOWYCH
- BLACHA STALOWA DO WYSOKOŚCI MIN. 1,8m OD POZIOMU POSADZKI W BUNKRZE (SZCZEGÓŁY MONTAŻU PATRZ W OPISIE)
- PROJEKTOWANE OKŁADZINY ŚCIAN Z PŁYT G-K NA RUSZCIE STALOWYM WYS - 280cm PONAD WYKOŃCZONĄ POSADZKĘ
- ŚCIANY PRZEZNACZONE DO WYBURZENIA
- WNĘKA MONTAŻOWA W WARSTWACH PODŁOGOWYCH DO MONTAŻU RAMY AKCELERATORA I STOŁU PACJENTA ORAZ SKRZYNEK DLA ELEMENTÓW SYSTEMU BRAINLAB DO ZABETONOWANIA NISZY PRZYGOTOWAĆ OK. 1 8m³ SZYBKOWIĄZĄCEGO BETONU B-25
- PROJEKTOWANE KANAŁY W WARSTWACH POSADZKOWYCH Z BLACHY STALOWEJ OCYNKOWANEJ, UZIEMIONE; DO ETAPU INSTALACJI URZĄDZEŃ POZOSTAWIĆ ODKRYTE. PRZYGOTOWAĆ NAKRYWY Z BLACHY STALOWEJ Z PRZYKLEJONĄ WYKŁADZINĄ PCV KTÓRĄ PO ZAKOŃCZENIU PRAC SERWISU NALEŻY ZESPAWAĆ Z WYKŁADZINAMI UŁOŻONYMI NA CAŁEJ POWIERZCHNI POMIESZCZENIA POZOSTAWIAJĄC JEDYNIE OTWORY REWIZYJNE
- ISTNIEJĄCE ODCINKI KANAŁÓW W WARSTWACH POSADZKOWYCH OTWORZYĆ DO ETAPU INSTALACJI URZĄDZEŃ PO ZAKOŃCZENIU PRAC WYKŁADZINY ZASPAWAĆ POZOSTAWIAJĄC OTWORY REWIZYJNE
- OTWORY REWIZYJNE W KANAŁACH PODŁOGOWYCH ZAOPATRZONE W NAKRYWY STALOWE Z NAKLEJONĄ WYKŁADZINĄ PCV NIE ZASPAWANĄ
- ODKRYTE CZĘŚCI KANAŁÓW W MIEJSCACH PODEJŚĆ INSTALACYJNYCH
- P1 ISTNIEJĄCE PRZEPUSTY W ŚCIANACH BUNKRA
- P2a PROJEKTOWANY PRZEPUST Ø25cm DO WYKONANIA W BETONOWEJ ŚCIANIE BUNKRA, OD STRONY ZEWNĘTRZNEJ ŚCIANA JEST OSŁONIĘTA 4cm STALI
- ROZDZIELNIA ELEKTRYCZNA, WYMIARY: 80x30x200(h)cm OBUDOWANA ŚCIANAMI Z PŁYT G-K NA SZKIELECIE STALOWYM
- SCHEMAT SKRZYNEK PODŁOGOWYCH SYSTEMU BRAINLAB SKRZYNKI ORAZ POŁĄCZENIA RUROWE OSADZIĆ PRZED ZABETONOWANIEM NISZY PODŁOGOWEJ

OSADZENIE SKRZYNEK SYSTEMU BRAINLAB

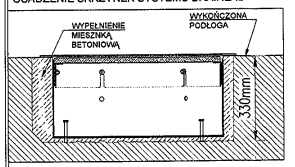

DETAL KANAŁU INSTALACYJNEGO SKALA 1:10

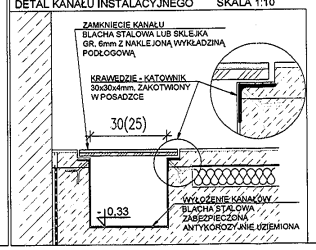

UWAGI

1. ZDEMONTOWAĆ OKŁADZINY ŚCIENNE G-K W BUNKRZE I W POMIESZCZENIU TECHNICZNYM NA ŚCIANIE BUNKRA JEŻELI NA WEWNĘTRZNEJ POWIERZCHNI ŚCIAN I STROPIE BUNKRA ISTNIEJE WARSTWA IZOLACYJNA Z SUPREMY - USUNĄĆ TĘ WARSTWĘ ZE ŚCIAN BOCZNYCH PO OBU STRONACH AKCELERATORA ORAZ ZE STROPU
2. W POMIESZCZENIU TECHNICZNYM PO ZDJĘCIU OKŁADZINY Z PŁYT G-K (ZE ŚCIANY BUNKRA) SPRAWDZIĆ RZECZYWISTY PRZEBIEG INSTALCJI CHŁODZENIA AKCELERATORA, USTALIĆ NA BUDOWIE NOWĄ TRASĘ OD PRZEPUSTU P3 DO WYMIENNIKA CIEPŁA
3. PO ZDEMONTOWANIU ISTNIEJĄCYCH OKŁADZIN ŚCIENNYCH W BUNKRZE, WSZYSTKIE WYMIARY SPRAWDZIĆ NA BUDOWIE I POTWIERDZIĆ UBYTOWANIE IZOCENTRUM .
4. NA CZAS WYKONYWANIA ROBÓT BUDOWLANYCH ZABEZPIECZYĆ ISTNIEJĄCE DRZWI OSŁONNE O GR OŁOWIU 6cm PO ZEWNĘTRZNEJ STRONIE BUNKRA
5. W BETONOWEJ ŚCIANIE LABIRYNTOWEJ KABINY TERAPEUTYCZNEJ WYKONAĆ WYDRĄŻENIE NA WYSOKOŚĆ 170cm OD POSADZKI UMOŻLIWIAJĄCE SWOBODNY OBRÓT STOŁU TERAPEUTYCZNEGO (R=245cm)
6. WYKONAĆ DODATKOWĄ WARSTWĘ OSŁONNĄ ŚCIANY ZEWNĘTRZNEJ Z BLACH STALOWYCH O ŁĄCZNEJ GRUBOŚCI 6cm I WYSOKOŚCI 180cm SZCZEGÓŁY W OPISIE
7. PO ZAMONTOWANIU ELEMENTÓW RAM MONTAŻOWYCH AKCELERATORA I SYSTEMU BRAINLAB WNĘKA W POSADZCE ZOSTANIE WYPEŁNIONA MIESZANKĄ BETONOWĄ,
8. SKUĆ POSADZKĘ GRANITOGRESOWĄ W POM TECHNICZNYM
9. WYKONAĆ NOWE ODCINKI KANAŁÓW PODŁOGOWYCH. W PRZYPADKU STWIERDZENIA W POMIESZCZENIU TECHNICZNYM TRUDNOŚCI Z WYKONANIEM KANAŁÓW O GŁĘBOKOŚCI PODANEJ NA RYSUNKU (KOLIZYJNY UKŁAD WARSTW NA STROPIE) ROZWIĄZANIA KONSULTOWAĆ W NADZORZE
10. KOMPLETNA WYMIANA WARSTW WYKOŃCZENIOWYCH POSADZEK OKŁADZIN ŚCIENNYCH I SUFITÓW PODWIESZONYCH OBEJMUJE POMIESZCZENIE TECHNICZNE I KABINĘ TERAPEUTYCZNĄ (BUNKIER)
11. W ZWIĄZKU Z KONIECZNOŚCIĄ PRZENIESIENIA ROZDZIELNII ELEKTRYCZNEJ WYMIENIONE ZOSTANĄ WSZYSTKIE INSTALACJE ELEKTRYCZNE W BUNKRZE POMIESZCZENIU TECHNICZNYM I STEROWNI
12. INSTALACJE ELEKTRYCZNE DLA STEROWNI PROWADZIĆ W ŚCIANIE SZKIELETOWEJ OD STRONY POMIESZCZENIA TECHNICZNEGO
13. Z UWAGI NA BRAK WYSTARCZAJĄCEJ WYSOKOŚCI PONAD SUFITEM PODWIESZONYM ZMIENIONO WYMIARY SKRZYNKI POŁĄCZENIOWEJ SYSTEMU UNIQUE W BUNKRZE NA 45x45x20cm (MONTAŻ DO STROPU ŻELBETOWEGO)
WEDŁUG WYMAGAŃ DOSTAWCY POWINNO BYĆ 30x45x30cm

Wykonano zgodnie z projektem

Kierownik Robót Budowlanych
Bogdan Hoffmann
nr upr. 87/89 WKP/BO/1091/03

PROJEKTANT / EXECUTIVE DESIGNER: TRIM-tech Trojanowski-Pałaczyński-Mazurkiewicz Sp. z o.o. sp. k., ul. Kotowska 2, 63-185 Sośnowiec k/Poznania, tel. 061 661 40 40 oraz 061 222 37 83, kom. 0606 044 004, e-mail: biuro@trim-tech.eu, NIP 777-025-27-53, REGON 382035906

PRZEZNACZENIE / PURPOSE: PROJEKT WYKONAWCZY

BRANŻA / BRANCH: ARCHITEKTURA I TECHNOLOGIA

ADRES INWESTYCJI / LOCALIZATION: WIELKOPOLSKIE CENTRUM ONKOLOGII 61-866 POZNAŃ UL. GARBARY 16

INWESTOR / INVESTOR: WIELKOPOLSKIE CENTRUM ONKOLOGII 61-866 POZNAŃ UL. GARBARY 16

TEMAT / SUBJECT: ADAPTACJA POMIESZCZEŃ DLA AKCELERATORA NISKOENERGETYCZNEGO UNIQUE

PROJEKTANCI / DESIGNERS: NR UPR. / CERTIFICATE; PODPIS / SIGNATURE

RYSUNEK / DRAWING: ZMIANY BUDOWLANE- RZUT

mgr inż. arch. Dorota Zamelska OKK/UpB/25/2005

SKALA / SCALE	DATA / DATE	SYGNATURA / SIGNATURE	NR RYS. / SHEET	REW / REV	NR STRONY / PAGE NO
1:25	PAŹDZIERNIK 2016	14/PWI/2005	A02	00	