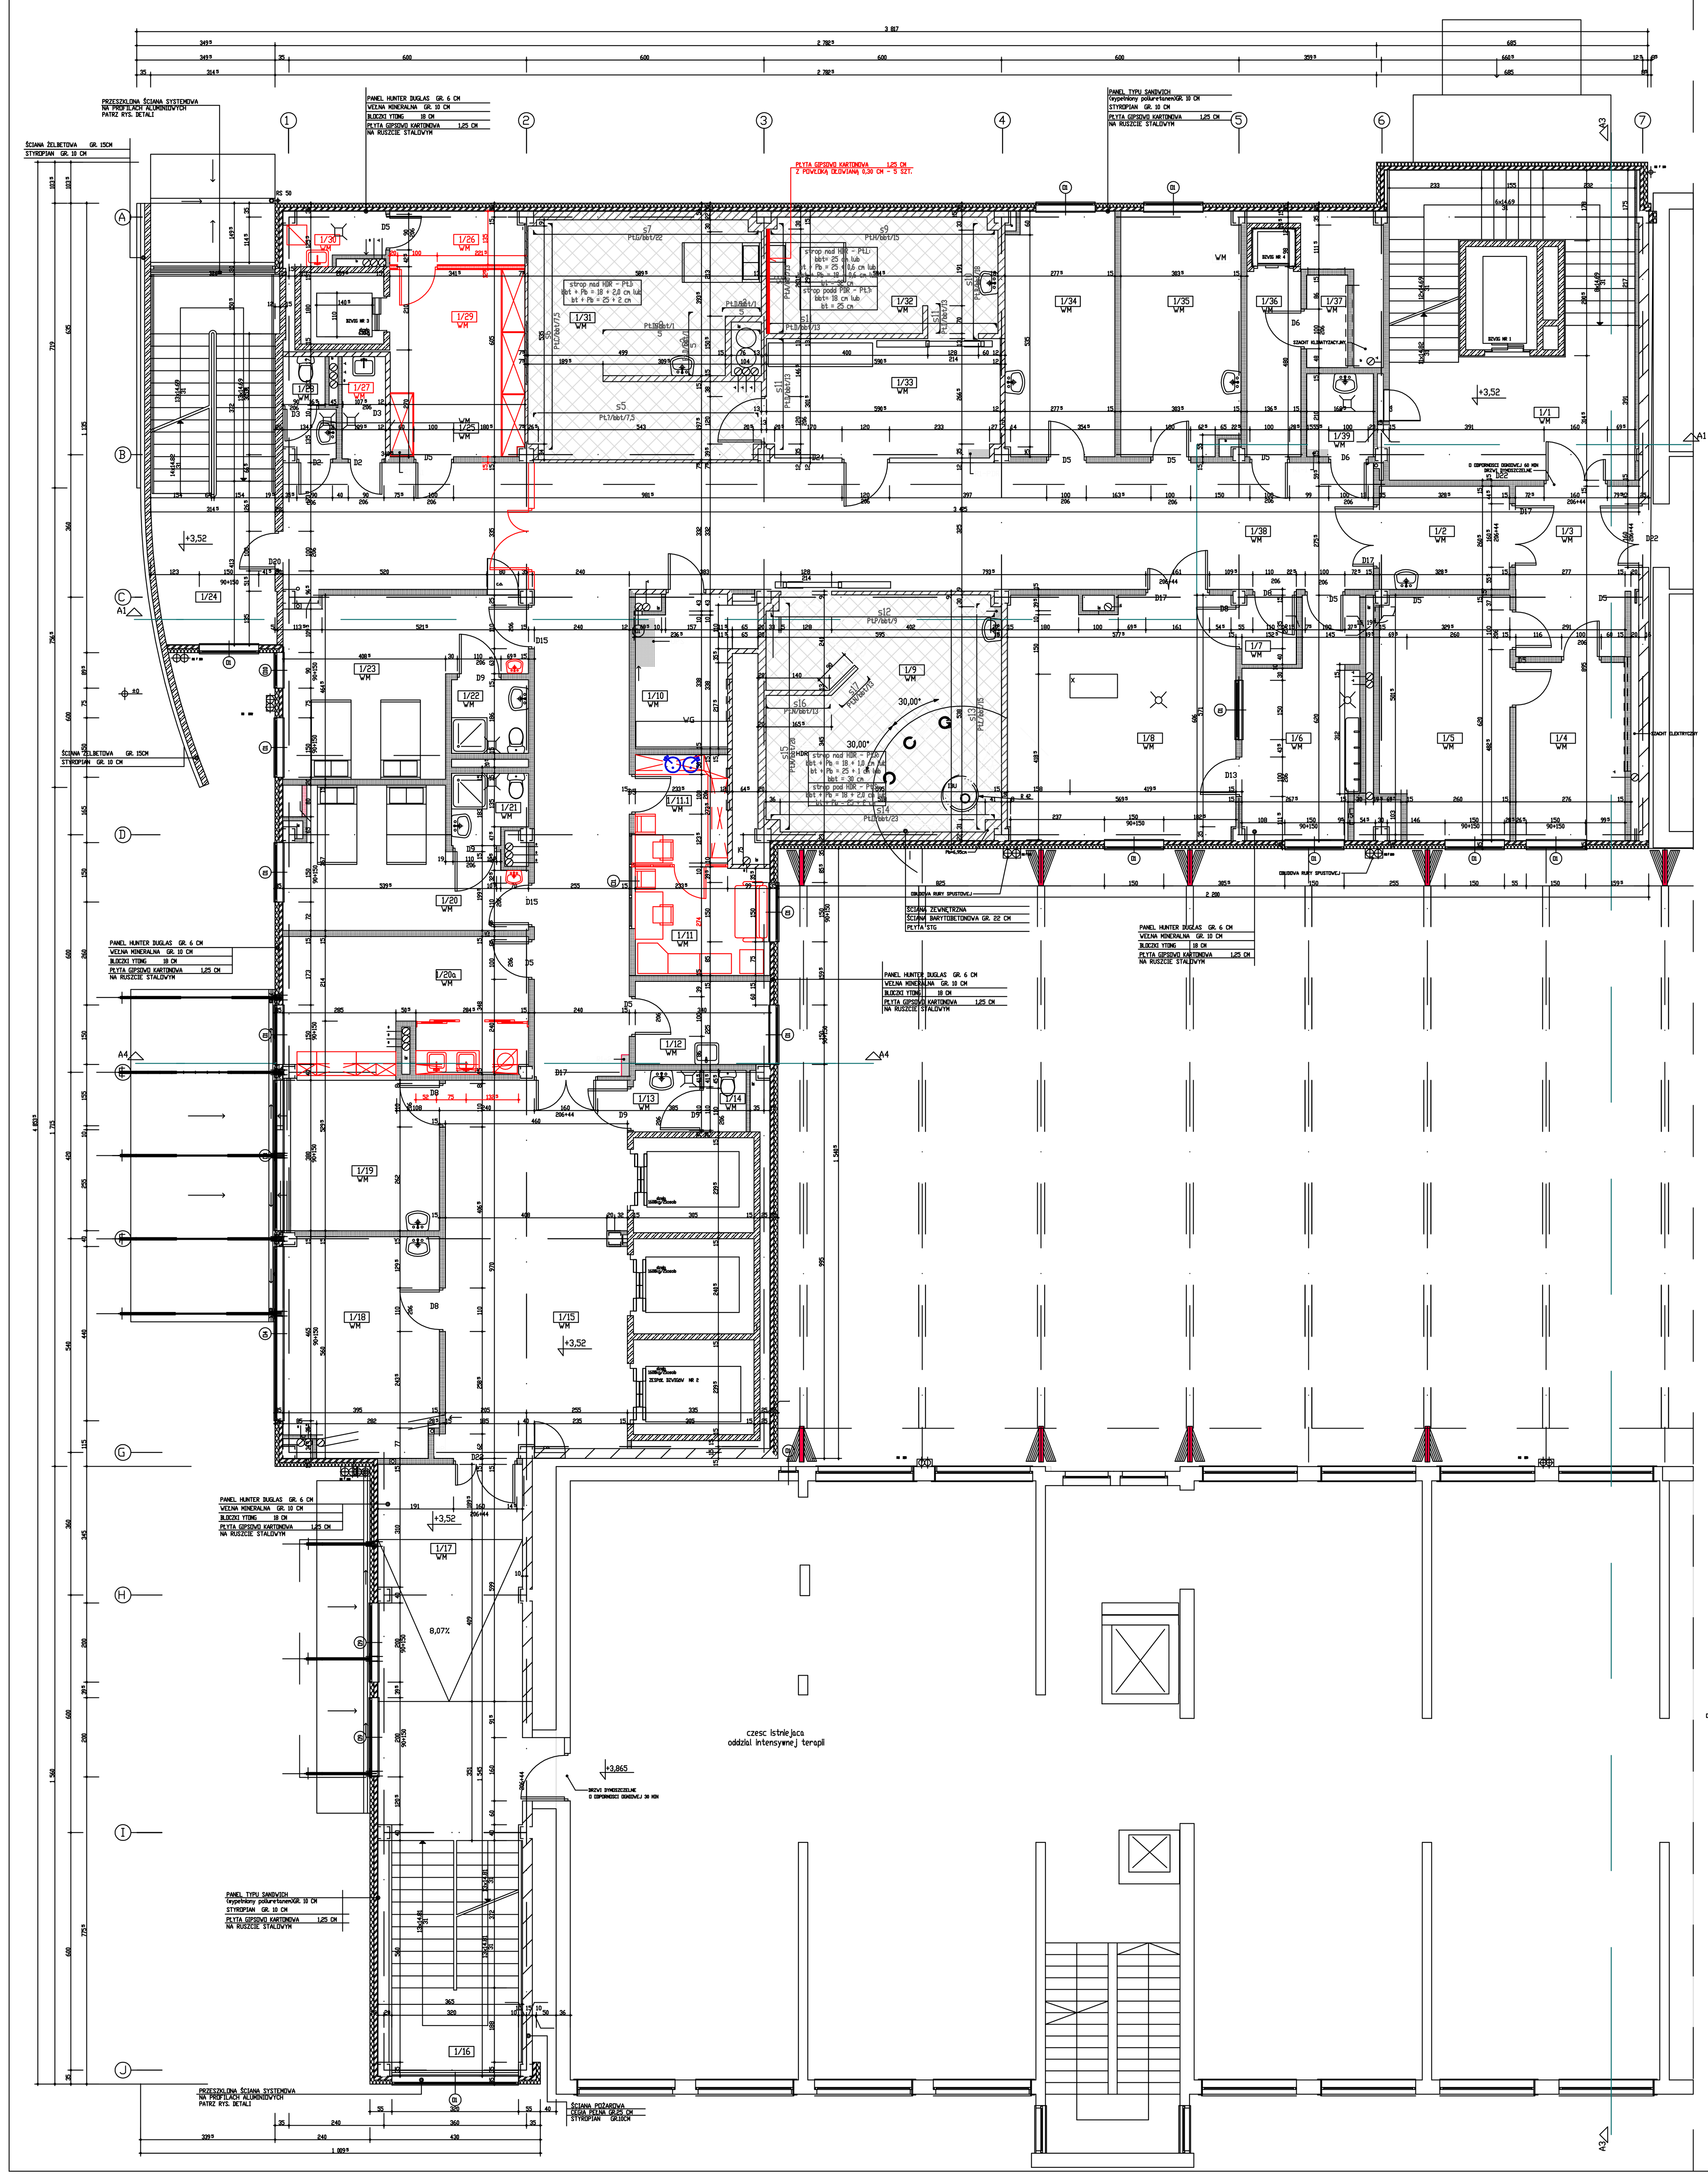

TABELA POMIESZCZEN

NR POM.	NAZWA POMIESZCZENIA	RODZAJ POSADKI	POW.
1/1	KL.SCH. -1	PLYTKI GRES	26,3 m2
1/2	SLUZA WOZKOWA PACJENTA	WINIGAM	12,9 m2
1/3	KOMUNIKACJA	WINIGAM	12,9 m2
1/4	SEKRETARIAT	WINIGAM	12,4 m2
1/5	POKOJ KIEROWNIKA	WINIGAM.	19,5 m2
1/6	POM.PRZYGOT. PERSONELU	WINIGAM	16,2 m2
1/7	KABINA PACJENTA	WINIGAM	2,5 m2
1/8	SALA ZABIEGOWA	WINIGAM	35,8 m2
1/9	IBU+HDR	WYKŁ. AES	33,5 m2
1/10	STEROWNIA	WYKŁ. AES	9,6 m2
1/11	DYŻURKA PIELĘGNIAREK	WINIGAM	9,32 m2
1/11.1	PRZYGOTOWANIE LEKÓW	WINIGAM	6,47 m2
1/12'	KUCHNIA	PŁ.CERAM.	7,4 m2
1/13	WC	PLYTKI CERAM.	1,4 m2
1/14	ŚLUZA WC	PŁYTKI CERAM.	2,2 m2
1/15	HALL WINDOWY	WINIGAM	43,5 m2
1/16	KL.SCH. NR 2	PŁ.GRES.	17,2 m2
1/17	KOMUNIKACJA	WINIGAM	30,8 m2
1/18	GABINET PORADNI	PL.CERAM.	21,7 m2
1/19	GABINET PORADNI	WINIGAM	15,0 m2
1/20	SALA CHORYCH	WINIGAM	19,6 m2
1/20a	GABINET BRONCHOSKOPII	WINIGAM	20,91 m2
1/21	ŁAZIENKA	PŁYTKI CERAM.	3,7 m2
1/22	ŁAZIENKA	WINIGAM	3,8 m2
1/23	SALA CHORYCH	WINIGAM	23,5 m2
1/24	KL. SCH. NR 3	PŁ. GRES.	20,6 m2
1/25	ŚLUZA WC	WINIGAM	1,3 m2
1/26	POM. BRUDNEJ BIELIZNY	WINIGAM	4,60 m2
1/27	POM. PORZĄDKOWE	WINIGAM	2,82 m2
1/28	WC PERSONELU	WINIGAM	1,4 m2
1/29	POM. MAGAZYNOWE	WINIGAM	16,07 m2
1/30	BRUDOWNIK	WINIGAM	3,5 m2
1/31	SELECTRON PDR.	WYKŁ.AES	30,6 m2
1/32	SELECTRON PDR.	WYKL. AES	16,3 m2
1/33	STEROWNIA	WYKŁ. AES	17,6 m2
1/34	PLANOWANIE LECZ.	WYKŁ. AES	16,8 m2
1/35	DUŻURKA LEKAR.	WINIGAM	18,4 m2
1/36	KOMUNIKACJA	WINIGAM	6,4 m2
1/37	MAG. CZYST. BIELIZNY	WINIGAM	2,7 m2
1/38	KOMUNIKACJA	WINIGAM	17,6 m2
1/39	POM. SPRZĄTACZEK	WINIGAM	3,8 m2

Legenda

WM Oznaczenie wentylacji mechanicznej
WG Oznaczenie wentylacji grawitacyjnej
WP Oznaczenie wentylacji pośredniej poprzez okna i drzwi

Uwaga !

Kratki wentylacyjne montowane w stropie

Hydrant p.poż.

Drzwi rewizyjne szachtów

Otwór rewizyjny -zamknięty szczelną, rozbieralną ścianką

s17 oznaczenie ściany

Pt.Ł/bbt/40 Kolejny punkt wg dokumentacji obliczeń ochrony radiologicznej wykonany przez mgr M.Kubicką/ barytobeton/ grubość barytobetonu w cm

UWAGA

DRZWI Z WARSTWĄ OCHRONNĄ 3 MM OŁOWIU O PRZEŚWICIE UŻYTKOWYM 110 CM, WYSOKOŚCI UŻYTKOWEJ 205 CM PRZESUWNE

PRACOWNIA ARCHITEKTONICZNA
EWY I STANISŁAWA SIPIŃSKICH
60-195 POZNAŃ UL. PORAZIŃSKIEJ 50; 60-287 POZNAŃ UL. TĘCZOWA 13; TEL/FAX 861-77-67

STADIUM DOKUMENTACJI: DOKUMENTACJA POWYKONAWCZA	BRANZA: ARCHITEKTURA	UMOWA NR: 01/02	POZ.UMOWY
ZAMAWIAJĄCY	WIELKOPOLSKIE CENTRUM ONKOLOGII im. M. SKŁODOWSKIEJ-CURIE 61-866 POZNAŃ GARBARY 15		
OBIEKT	SZPITAL ONKOLOGICZNY W POZNANIU		
TEMAT	RZUT 1-go PIĘTRA ODDZIAŁ BRACHYTERAPII	NR RYS: 3	SKALA: 1:100
OPRACOWAŁA	mgr inż. arch. D.Sludowska		
GŁÓWNY PROWADZĄCY	dr inż. arch. E.SIPIŃSKA nr upr. 14/89/Pw		

POZNAŃ, kwiecień 2005 r.